


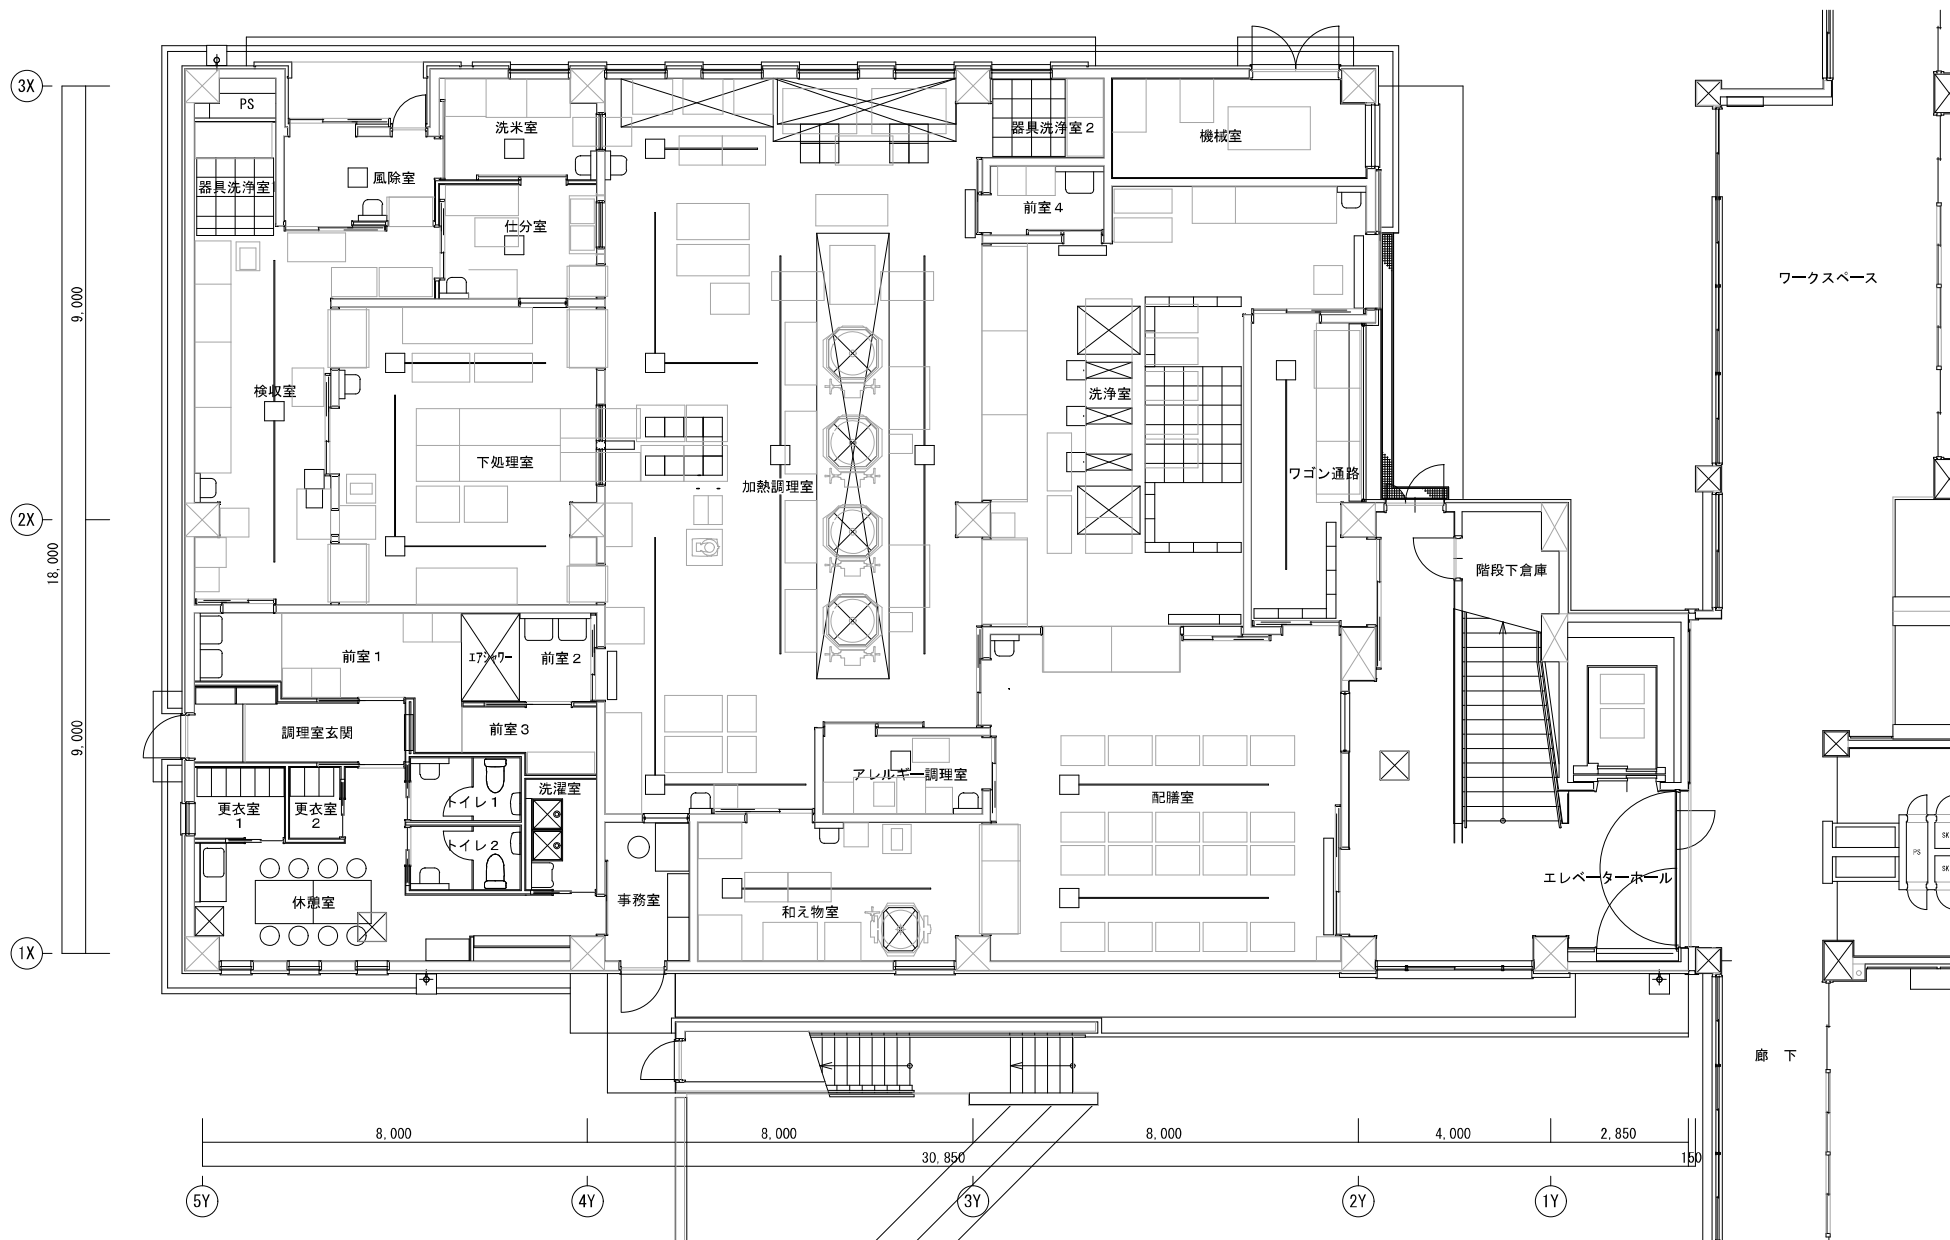

1階平面図 S:1/150

竣工図  
A005

甘利小学校学習メディア給食棟建築主体工事

平面図